

# ПРОЕКТ ОРГАНИЗАЦИИ ДОРОЖНОГО ДВИЖЕНИЯ

г.Венёв

Парковка на площади у автостанции, ул. Бундурина возле д.1А, д.4А

Заказчик: Администрация муниципального  
образования Венёвский район

Утверждено: Глава администрации  
муниципального образования Венёвского район

\_\_\_\_\_ А.Г. Щу́бинский  
«\_\_\_\_\_» \_\_\_\_\_ 2023 г.

Разработчик: ООО Трансстройсервис

Директор:

\_\_\_\_\_ Д.В. Мазуревич

Согласовано: Начальник ОГИБДД ОМВД России  
по Венёвскому району, \_\_\_\_\_

«\_\_\_\_\_» \_\_\_\_\_ 2023 г.

г.Щёкино 2023г.

Ведомость дорожных знаков ГОСТ 52290-2004)

Номер знака по ГОСТ 52290-2004	Наименование знака	Количество	Вид
--------------------------------	--------------------	------------	-----

Запрещающие знаки

3.1	Въезд запрещён	1	
3.24	Ограничение максимальной скорости	2	
3.28	Стоянка запрещена	4	
Итого:		7	

Знаки особых предписаний


5.16	Место остановки автобуса	2	
5.18	Место стоянки легковых такси	2	
Итого:		4	

Информационные знаки

6.4	Парковка	3	
Итого:		3	

Знаки дополнительной информации (таблички)

8.2.3	Перед знаком	1	
8.2.6	Налево на указанном расстоянии	1	
8.3.3	Направление действия знака	1	
8.17	Инвалиды	1	
Итого:		4	

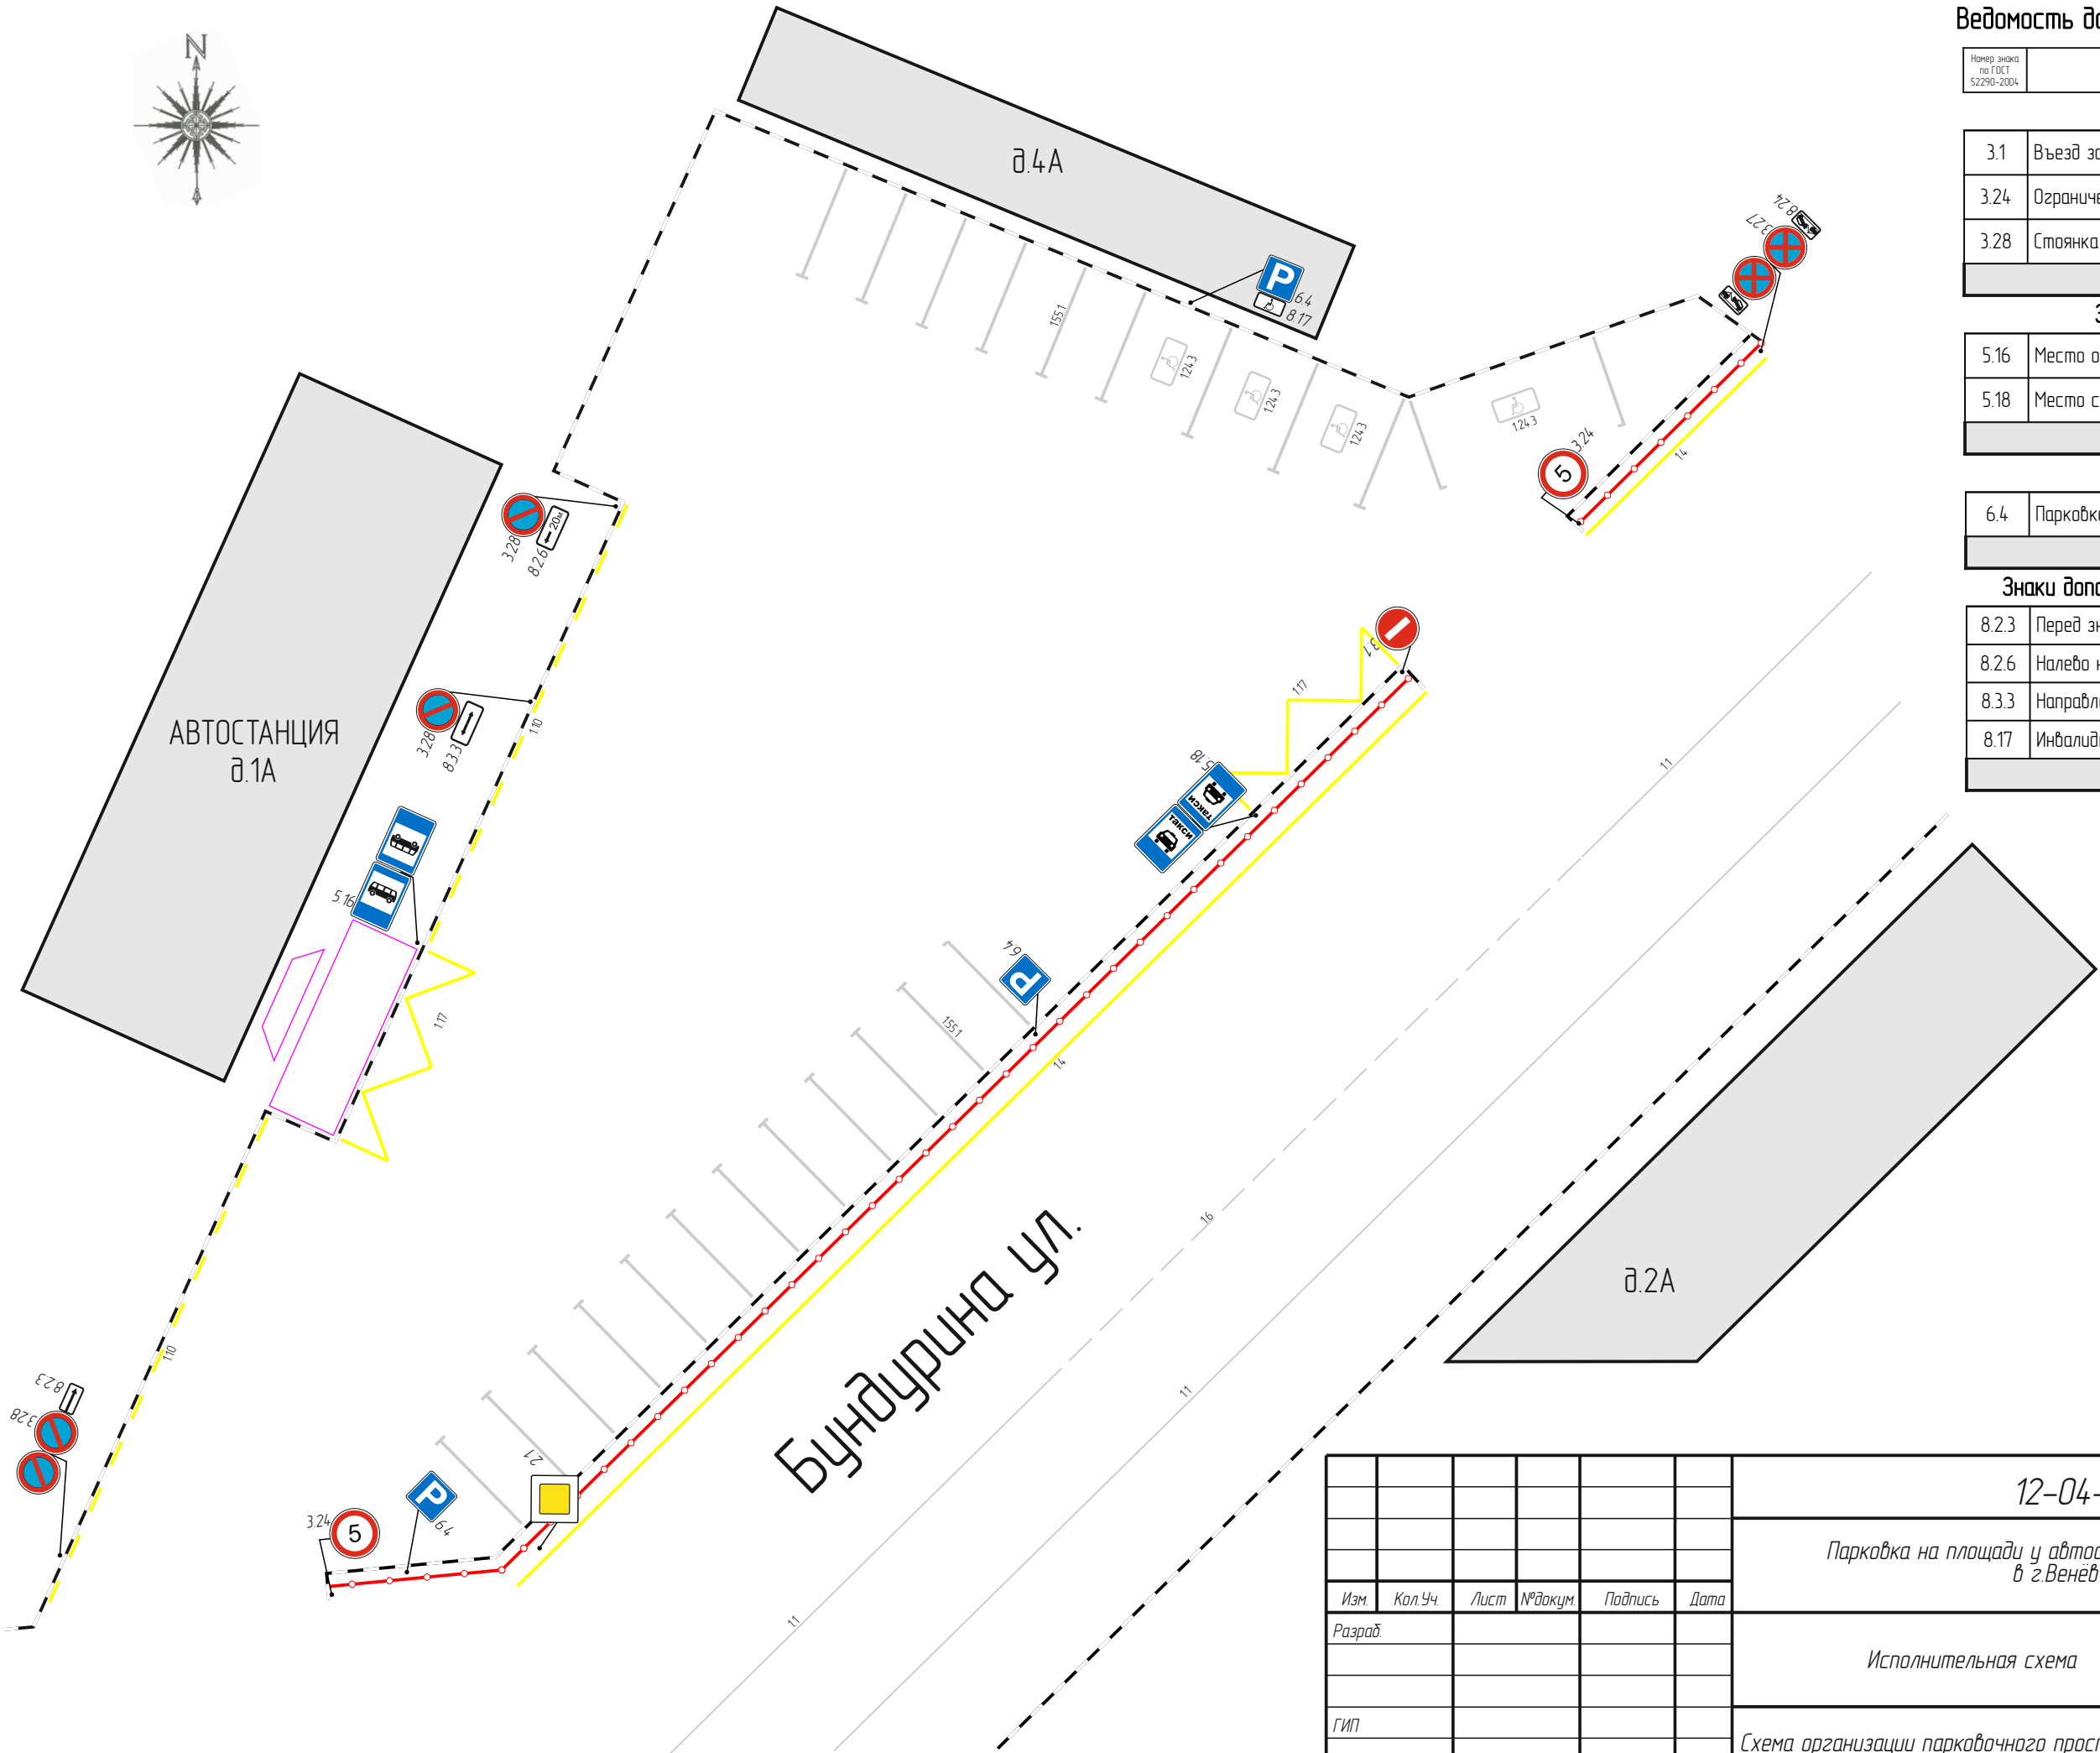

						12-04-23 ПОДД			
						Парковка на площади у автостанции, ул. Бундурина возле д.1А, д.4А в г.Венёв Тульской области			
Изм.	Кол.Уч.	Лист	№докум	Подпись	Дата	Исполнительная схема	стадия	лист	листов
Разраб.							РП		
ГИП						Схема организации парковочного пространства, размещения разметки, знаков	ООО «Трансстройсервис»		
Н.контр									